

# 物件案内書 (土地／一戸建)

No 160378

種 目	土地	現 況	更地	物件状態	公開中				
価 格	1,170.0000 万円	内消費税 0.00 万円		内負担金 0.0000 万円					
所 在 地	河北郡内灘町白帆台2丁目 472番	小学校	白帆台小学校						
		中学校	内灘中学校						
建 物 名		都市計画	市街化区域						
所在地備考		用途地域	一種住居						
最寄の 交通機関	北陸鉄道浅野川線	内灘	駅	最寄施設					
	バス停	下車 徒歩	分				より	0 m	
土 地	面 積	公簿	255.59 m <sup>2</sup>	77.22 坪	土地権利	所有権			
	建/容	建 <sup>レ</sup> イ率	50 %	容積率	80 %	契約残存期間			
	地 目	宅地	条件等	現況渡し	借地料	0 円/月			
道 路	一方路	方角	幅員	接道の長さ	公道私道	舗装	位置指定	私道負担面積	
		道路1	南東	6.00 m	14.00 m	公道	有り	無し	0 m <sup>2</sup>
		道路2							0 m <sup>2</sup>
建 物 / 設 備	面 積	0.00 m <sup>2</sup>	バルコニー	0 m <sup>2</sup>	駐車台数	0 台			
	建築年月		建築確認 番号		電 気	有り	ガ ス	無し	
	構 造	地上	0 階	地下	0 階	飲 水	公営	排 水	下水道
						トイレ		給 湯	
	間 取		引込状況		エレベーター	0 基	冷暖房		
間取内訳									
そ の 他	引渡日	即時			建物状況 調査	実施日	報告書		
	特 徴				リフォーム	内装	外装		
						年月	年月		
	備 考	上下水道引込有。加入分担金必要。受益者負担金納入済み。							

(公社) 石川県宅地建物取引業協会会員、北陸不動産公正取引協議会加盟事業者


取扱店	ひととき (株) 〒921-8002 金沢市玉鉾1丁目168松本ビル 101 TEL 076-227-8990 FAX 076-227-8993	免許 番号	石川県知事 (1) 第4350号	報 酬 額	取 引 態 様	専 属
-----	---	----------	---------------------	-------------	------------------	--------

広告の有効期限

2021年01月06日



A B C D

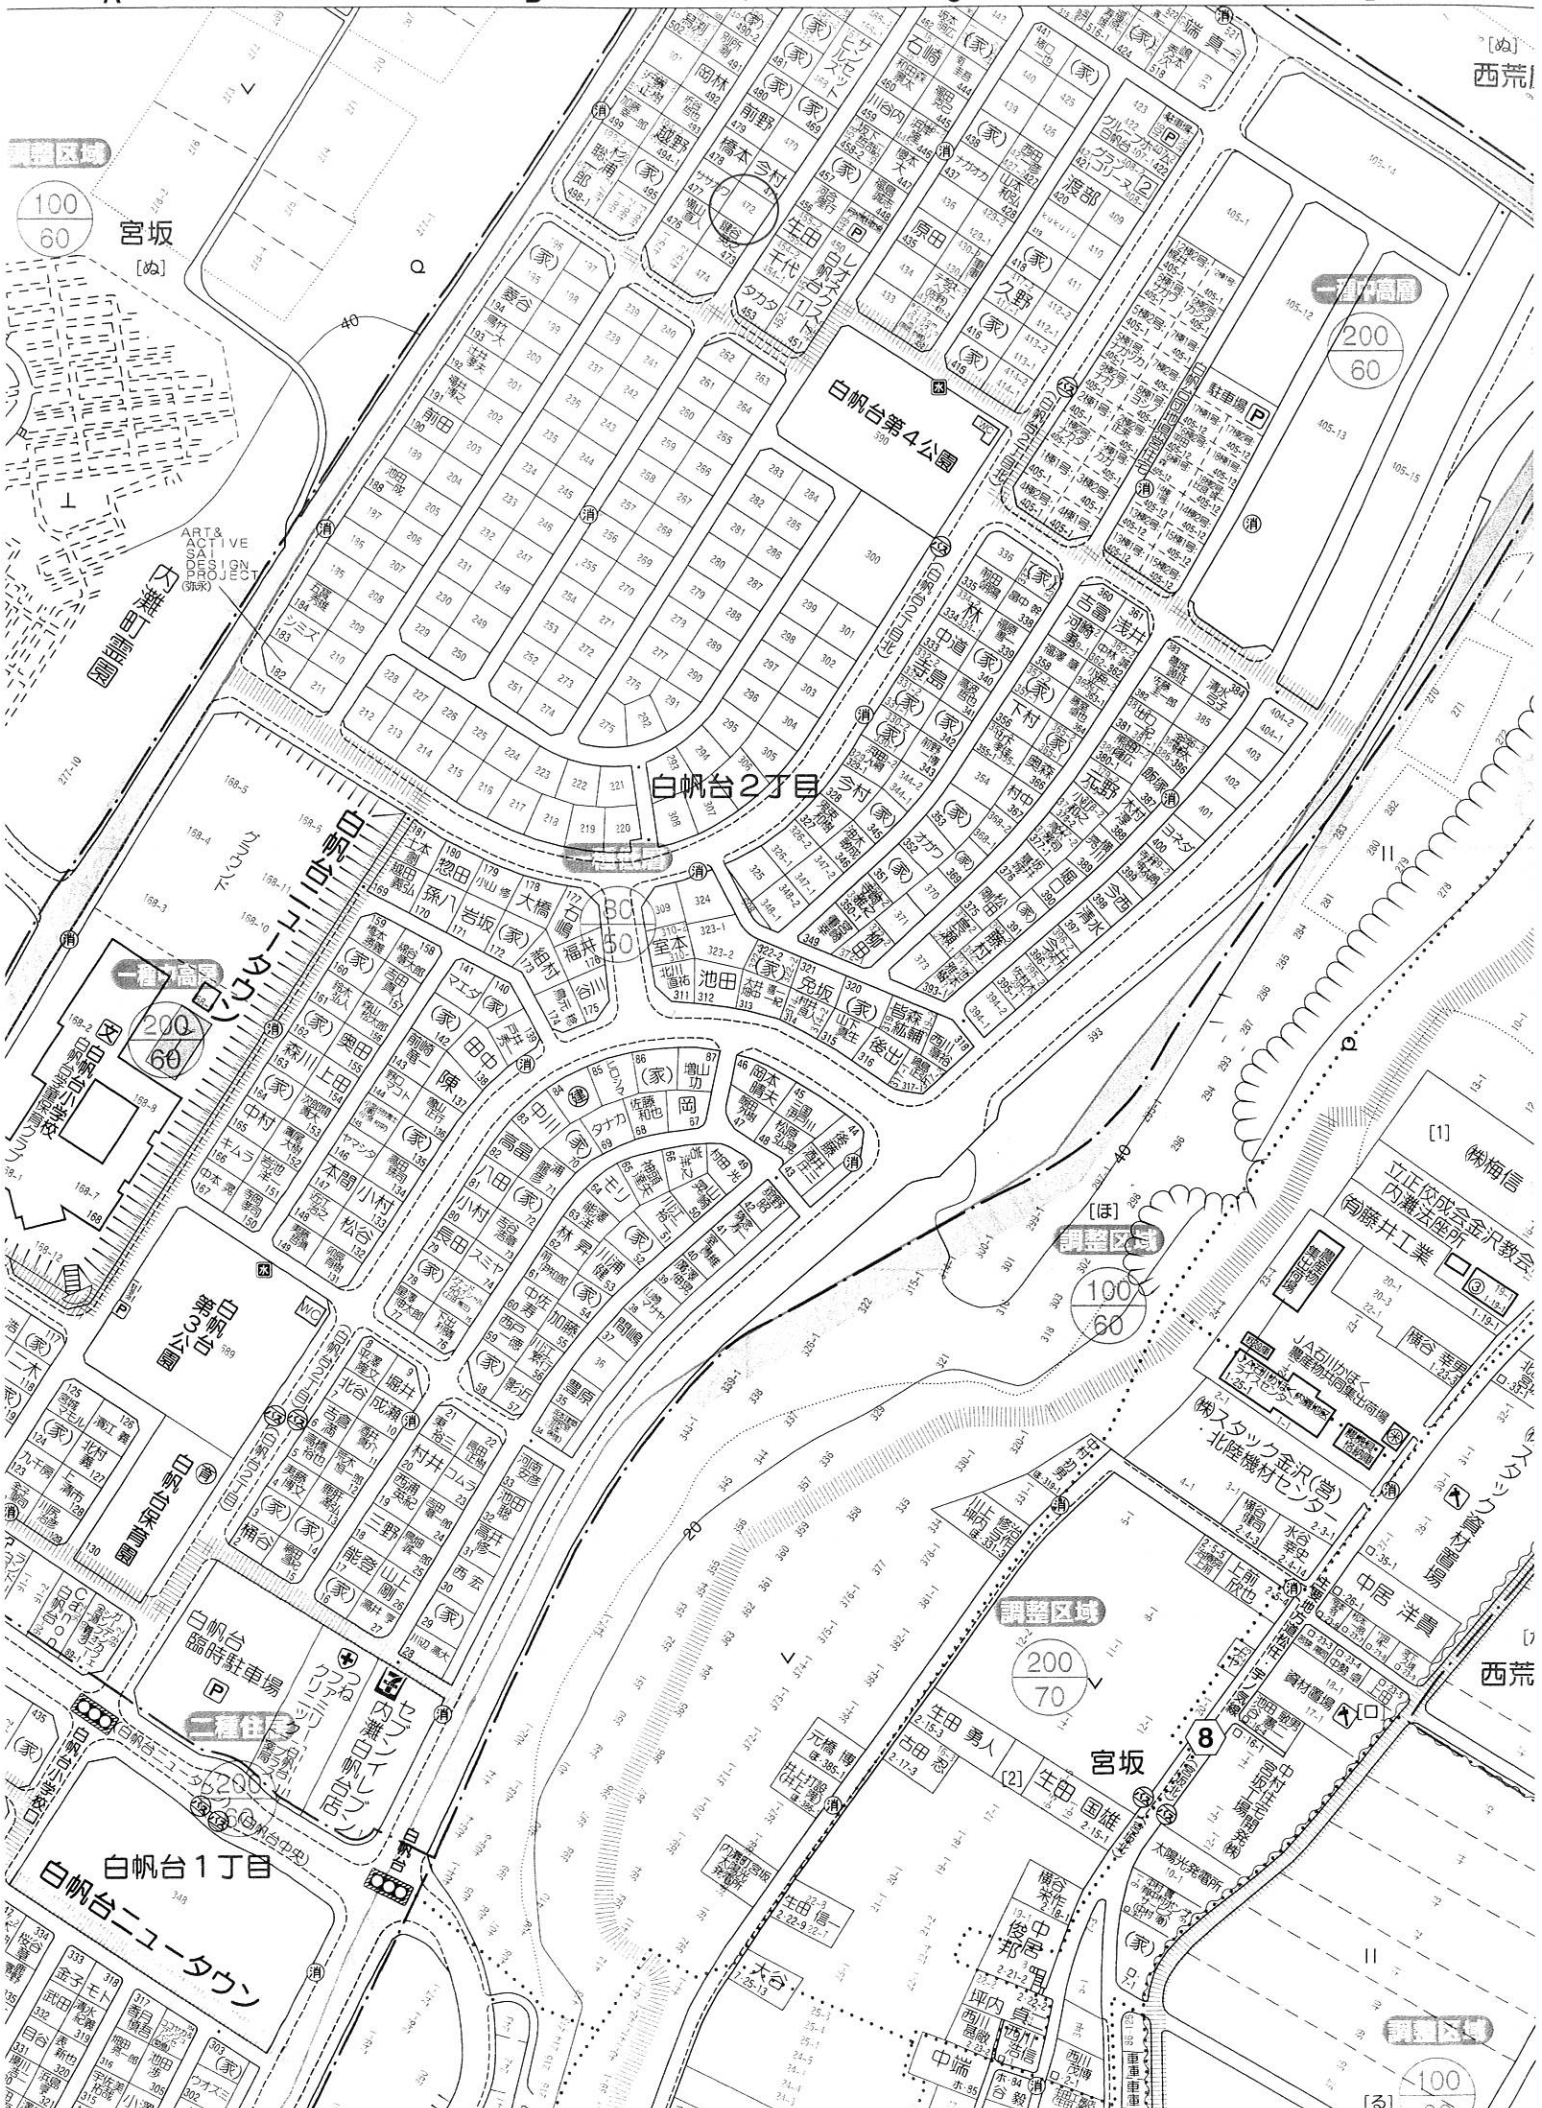

調整区域  
100  
60  
宮坂 [ぬ]

調整区域  
200  
60

調整区域  
100  
60

調整区域  
200  
70

調整区域  
100  
60


白帆台1丁目  
白帆台ニュータウン

宮坂

西荒

西荒

# 5 5 街区出来形確認

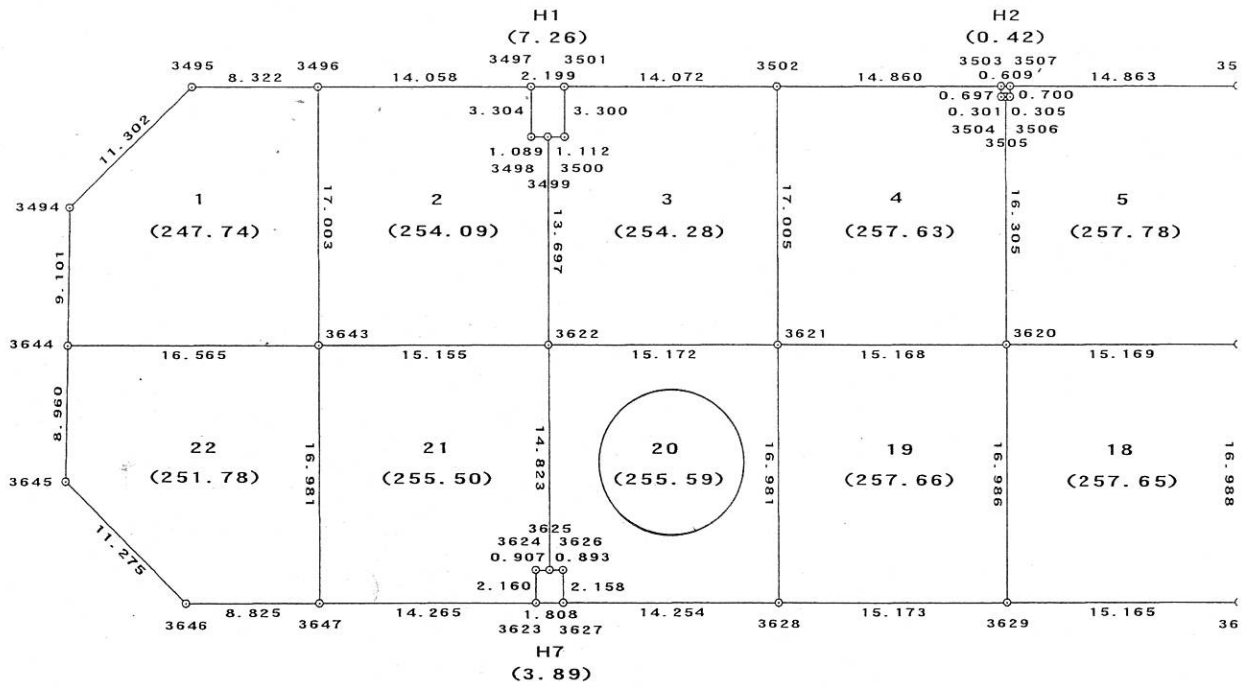

測 点 名	X 座 標	Y 座 標
3496	74912.848	-45034.209
3495	74905.854	-45038.719
3494	74894.780	-45036.456
3644	74889.719	-45028.891
3643	74903.641	-45019.914
3499	74923.803	-45023.222
3498	74922.886	-45023.810
3497	74924.666	-45026.594
3622	74916.383	-45011.708
3502	74938.346	-45017.783
3501	74926.514	-45025.401
3500	74924.738	-45022.619
3621	74929.136	-45003.488
3505	74950.711	-45008.986
3504	74950.458	-45009.150
3503	74950.838	-45009.735
3620	74941.888	-44995.274
3508	74963.846	-45001.356
3507	74951.351	-45009.405
3506	74950.967	-45008.819
3619	74954.640	-44987.058

座 標 一 覧 表

測 点 名	X 座 標	Y 座 標
3523	74976.217	
3522	74975.964	
3521	74976.342	
3594	74967.386	
3526	74989.356	
3525	74976.850	
3524	74976.467	
3593	74980.139	
3529	75001.187	
3528	75000.355	
3527	75001.274	
3592	74992.902	
3532	75014.867	
3531	75002.955	
3530	75002.030	
3591	75005.653	
3551	75027.239	
3550	75026.986	
3549	75027.367	
3580	75018.401	
3555	75038.563	